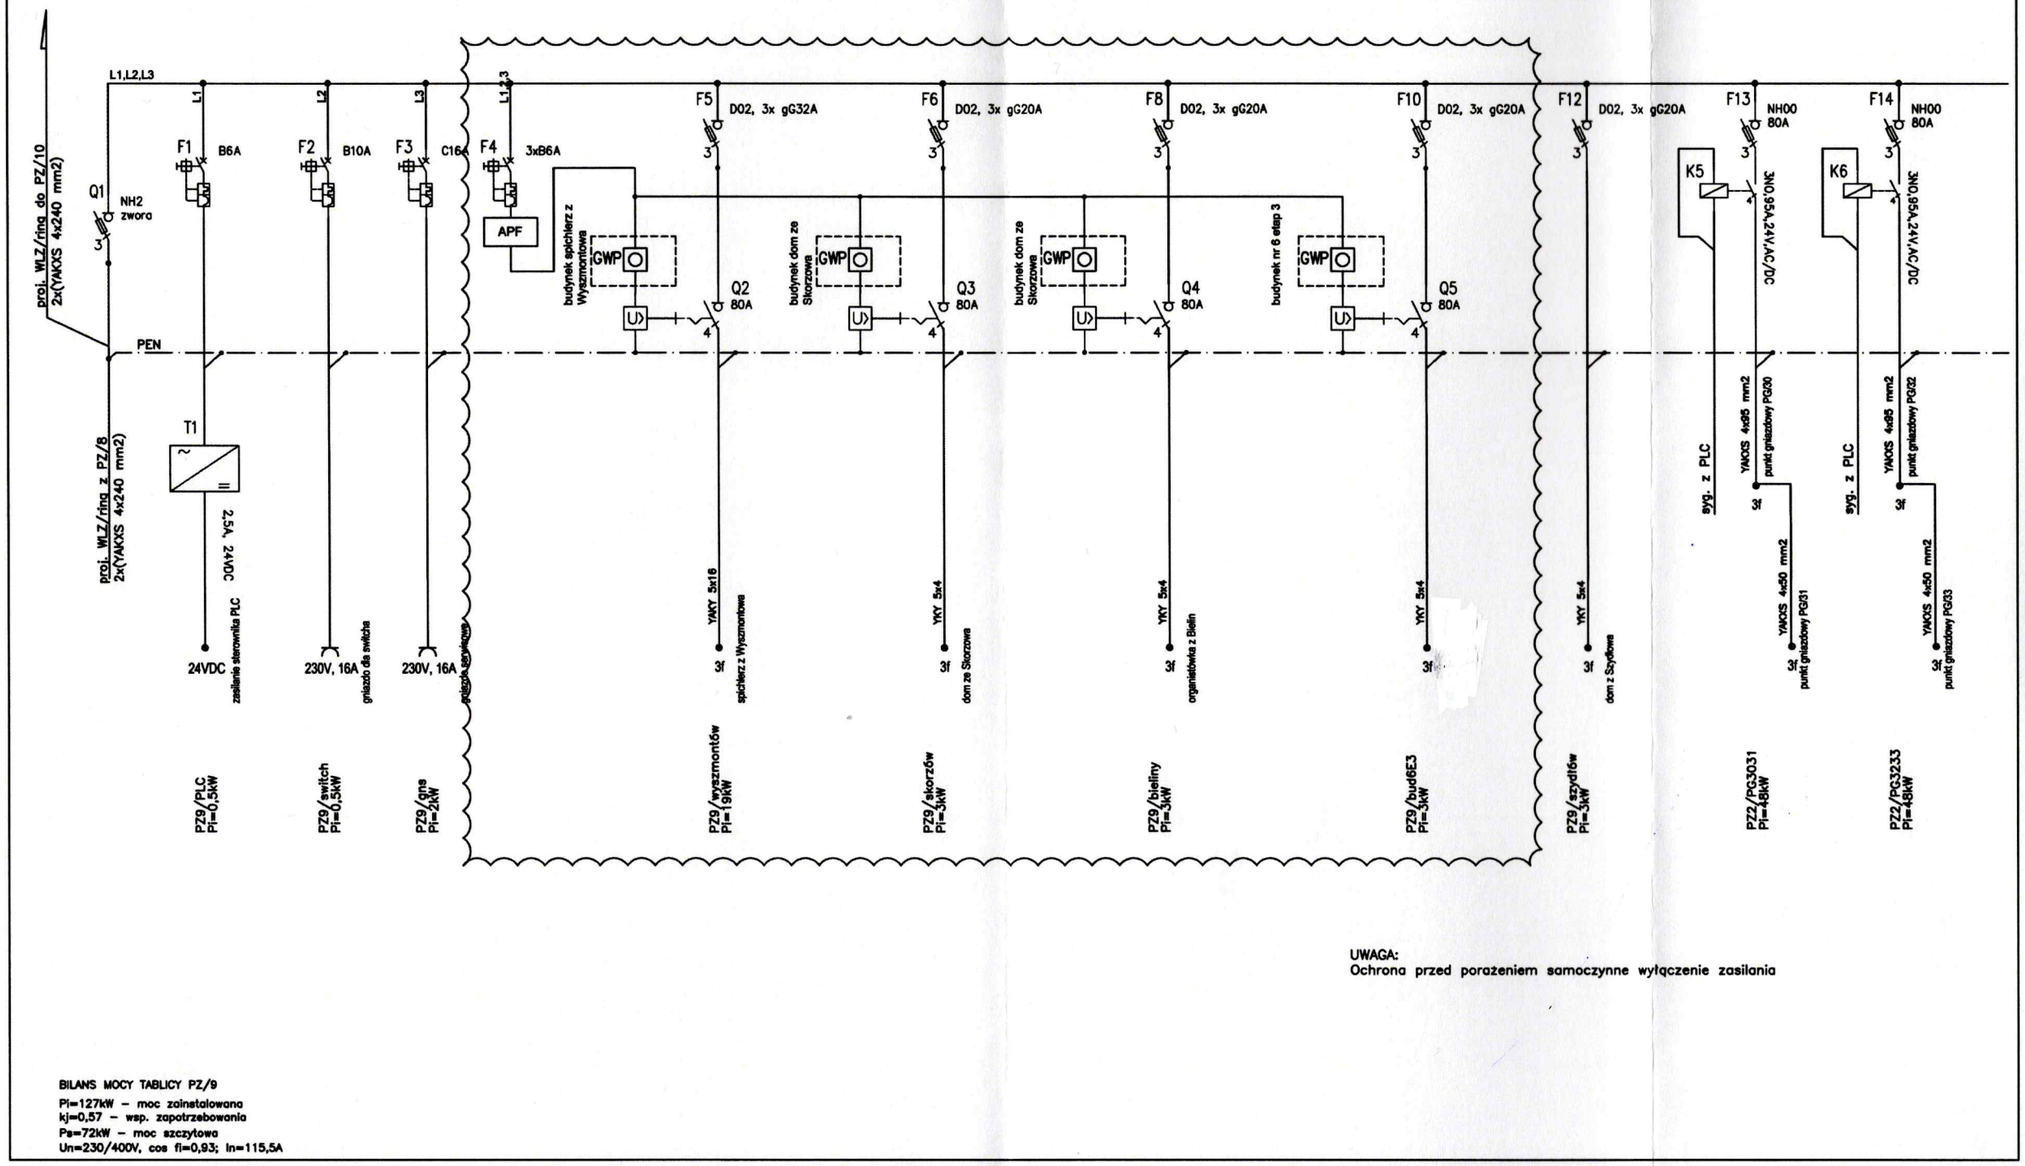

UWAGA:
Ochrona przed porażeniem samoczynne wyłączenie zasilania

BILANS MOCY TABLICY PZ/9
Pi=127kW – moc zainstalowana
kj=0,57 – wsp. zapotrzebowania
Ps=72kW – moc szczytowa
Un=230/400V, cos fi=0,93; In=115,5A

UWAGA:
Ochrona przed porażeniem samoczynne wyłączenie zasilania

BILANS MOCY TABLICY PZ/9
Pi=127kW – moc zainstalowana
kj=0,57 – wsp. zapotrzebowania
Ps=72kW – moc szczytowa
Un=230/400V, cos fi=0,93; In=115,5A

Inwestor:	Obiekt:
Muzeum Wsi Kieleckiej ul. Jana Pawła II 6, 25-025 Kielce	Wykonanie robót budowlanych polegających na przebudowie istniejącej sieci elektrycznej na terenie Parku Etnograficznego w Tokarni (ETAP I)

BC POLSKA
BC POLSKA Łukasz Bieńko
08-530 Dęblin, ul. Cicha 85

Tytuł rysunku: **Schemat Ideowy Punktu Zasilającego PZ9**

Opracował:	inż. Kamil Ochnik	D/169/336/21
Sprawdził:	mgr inż. Zdzisław Adam Witesik	2637/Lb/74

Faza projektu:	Branża:				
DOKUMENTACJA POWYKONAWCZA	ELEKTRYCZNA				
Data:	Format:	Skala:	Rewizja:	Nr rysunku:	Arkusz:
lipiec 2022 r.	294x420	-	07.2022	E-12	12/29

Rozpowszechnianie i powielanie niniejszej dokumentacji bez zgody posiadacza Praw Autorskich jest zabronione! Dz.U.24/1994, poz.83, art. 115-118.
Prawa Autorskie dla BC Polska. Wszelkie prawa zastrzeżone. Copyright by BC Polska. All rights reserved.